

出来形管理図表

No.1

工種

舗装工


種別

表層工

測定者

○○ ■■

印

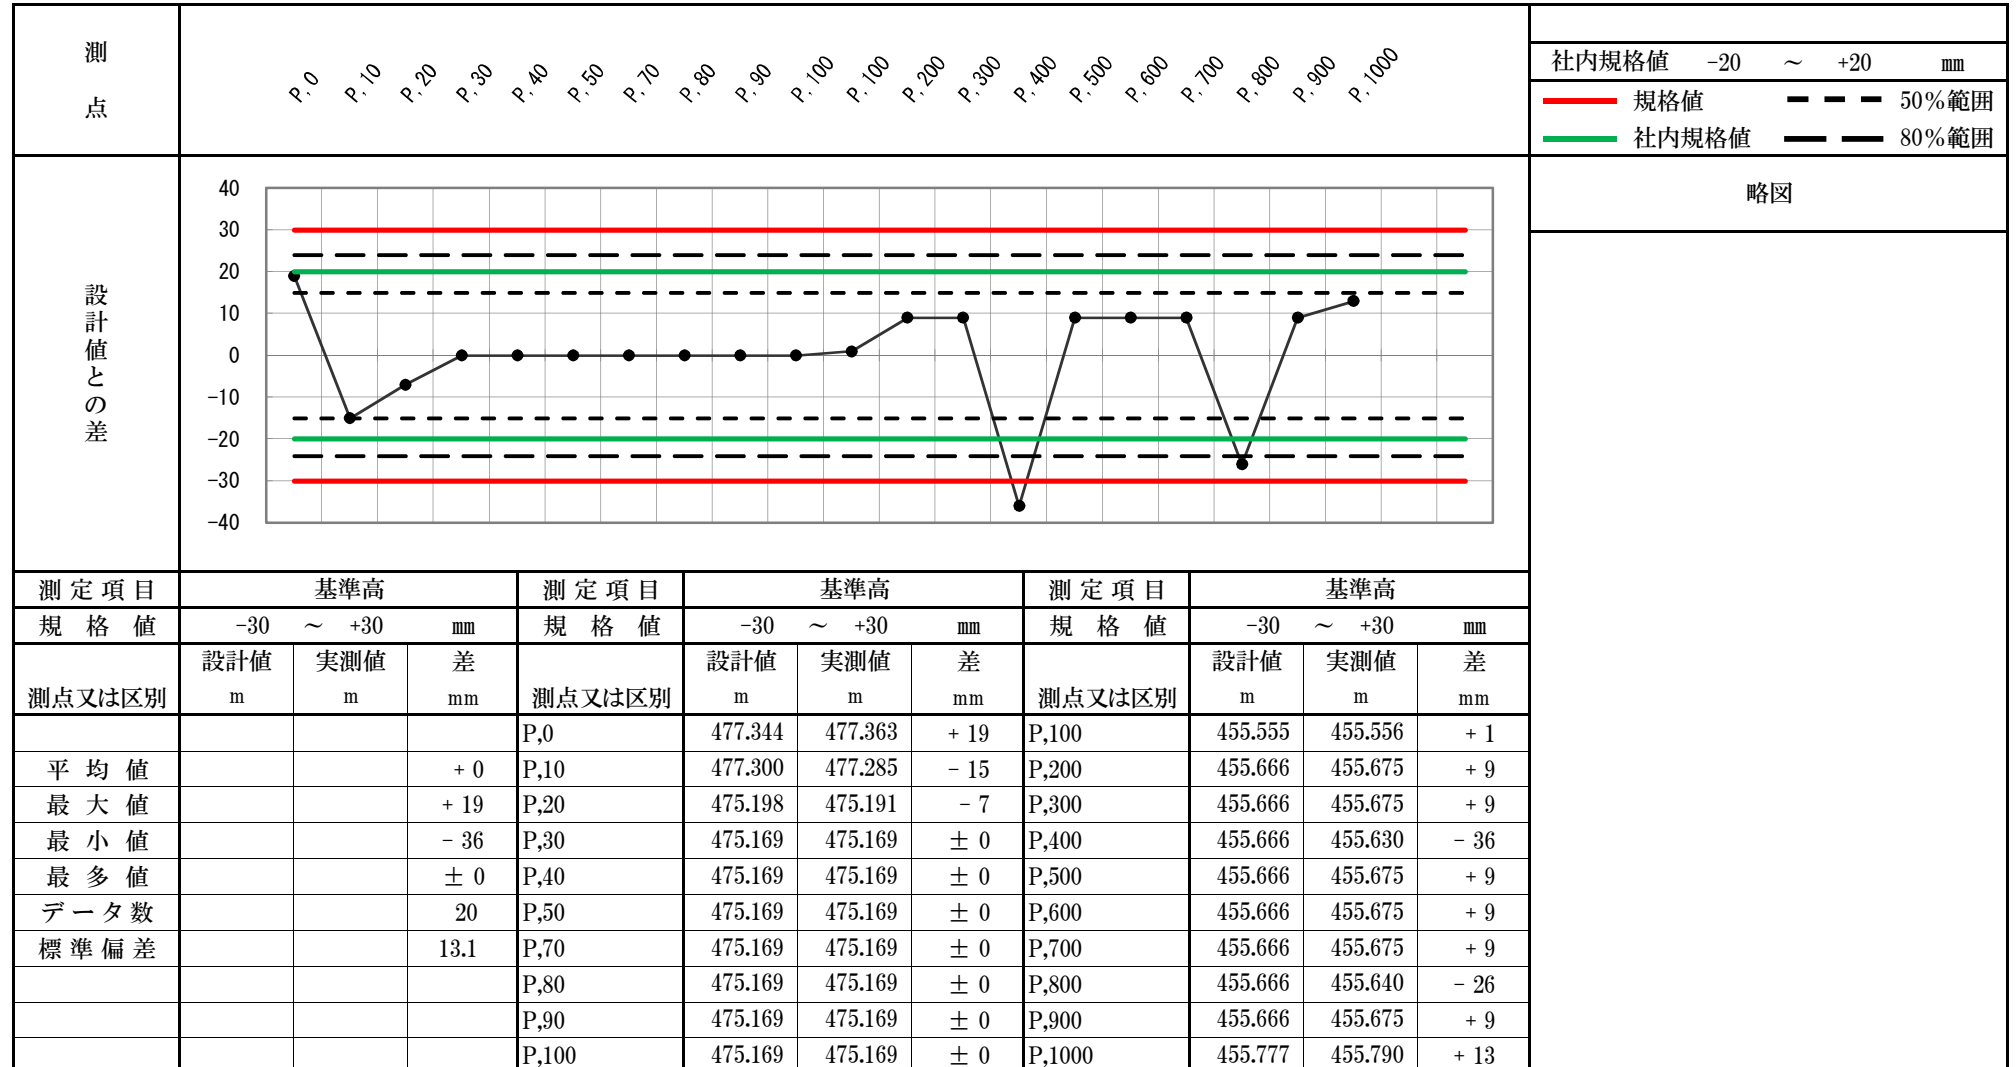

品質管理図表

No.1

工種

生コンクリート

種別

21-8-40H

測定者

○○ ■■

印

